
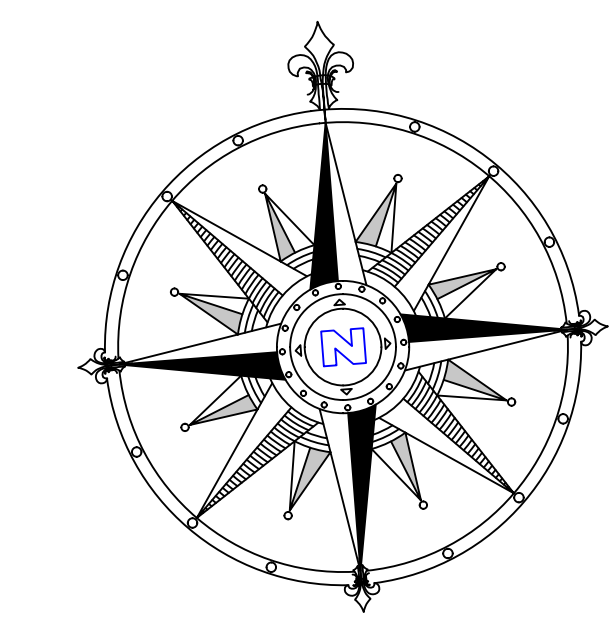


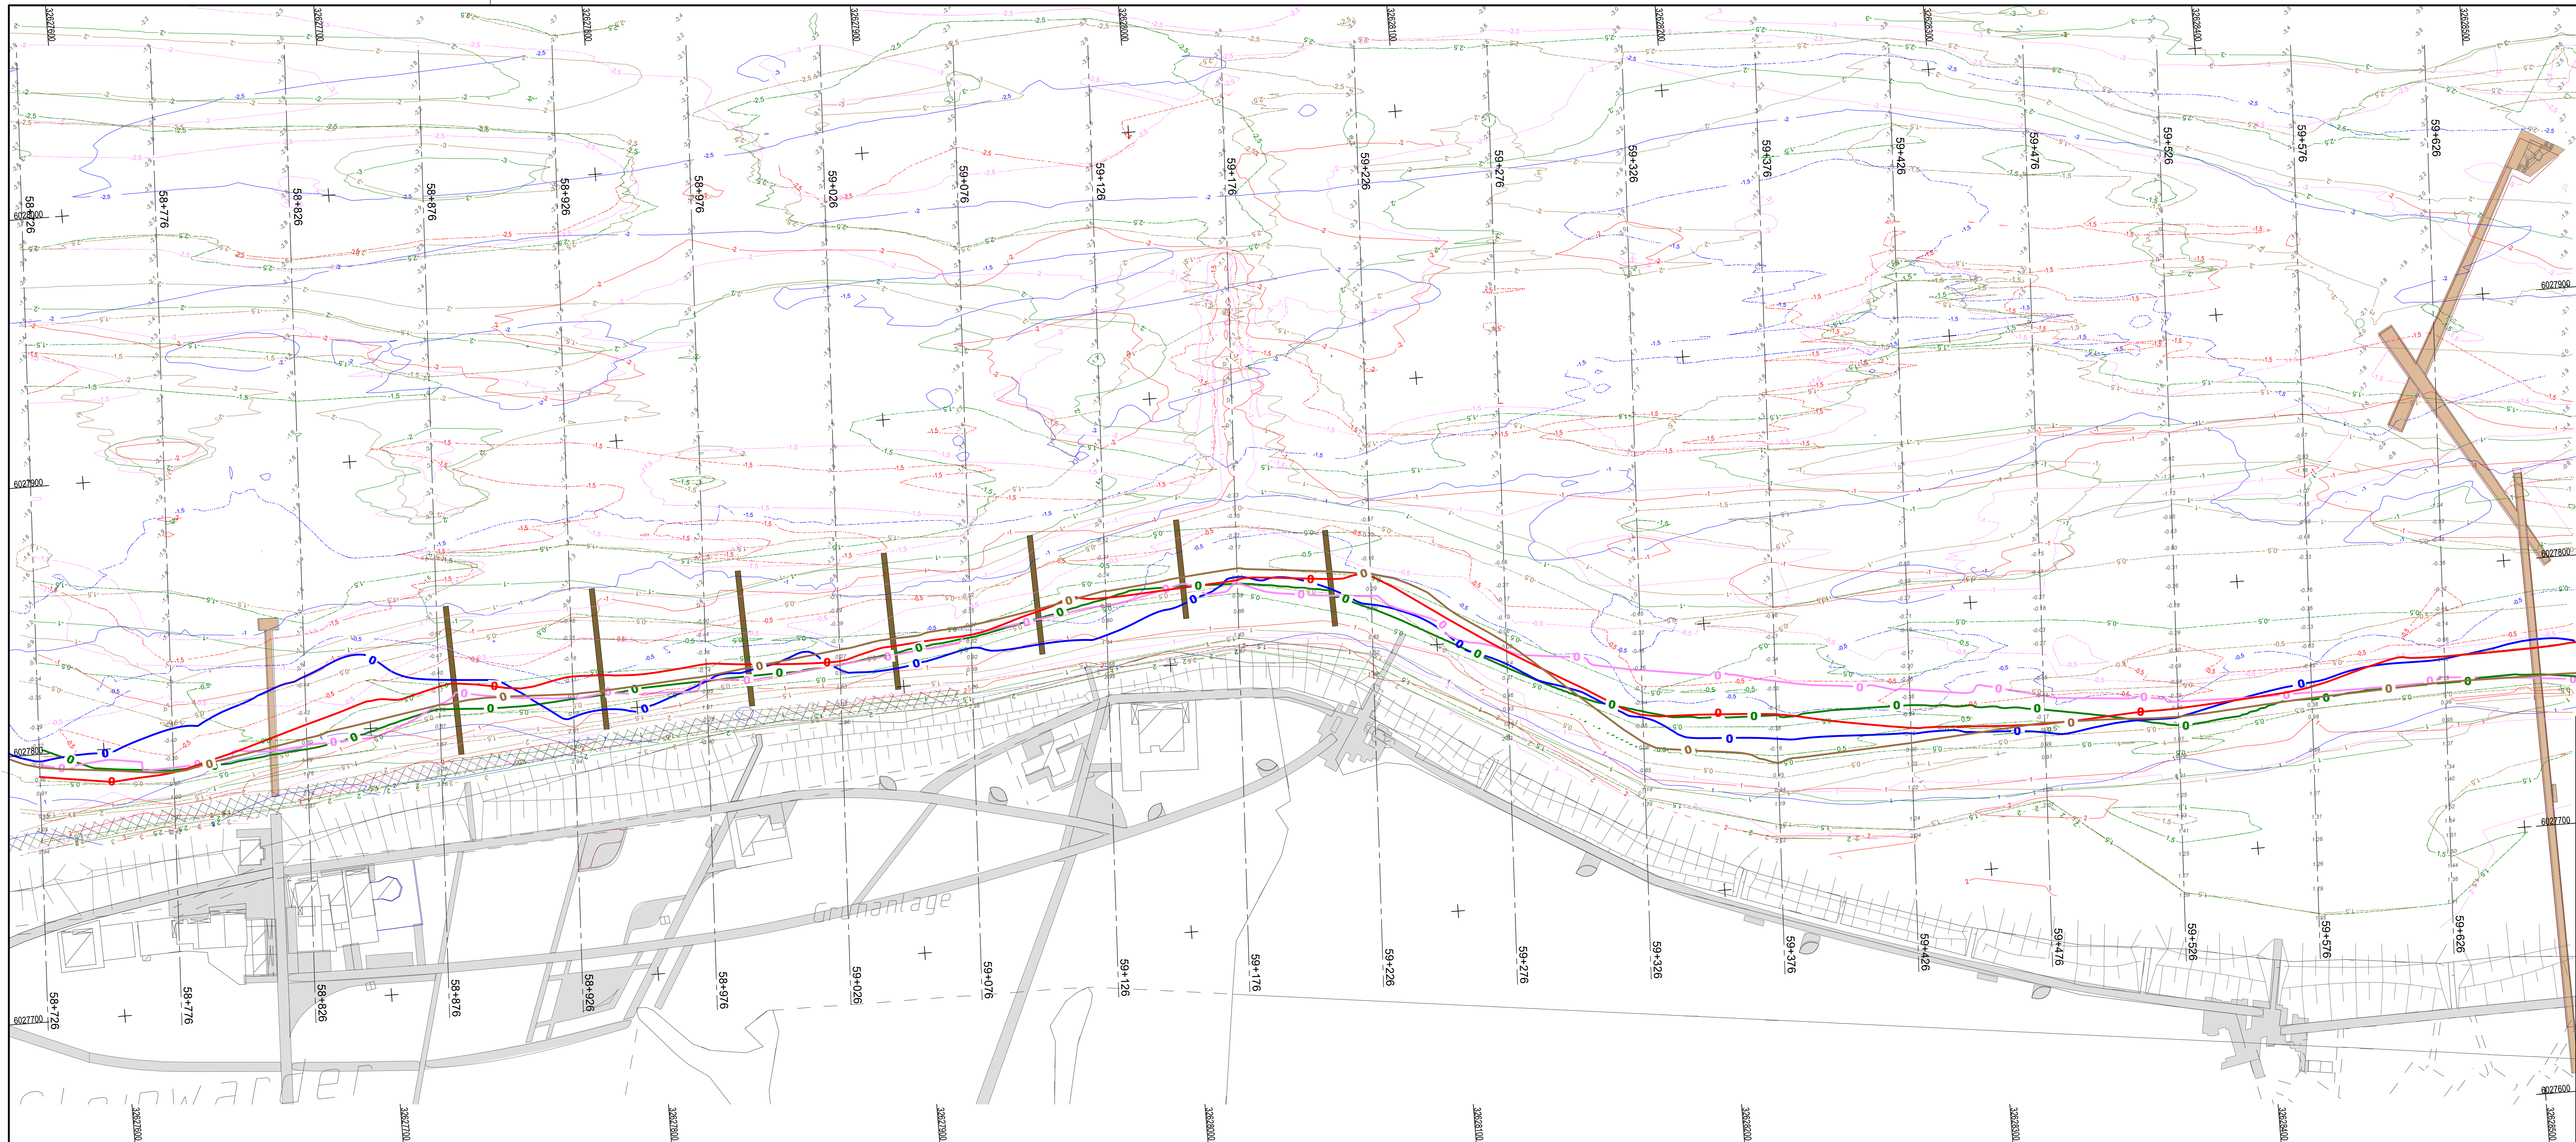

Küstenlinie = 0 m NHN

- 12.03.2015
- 20.04.2017
- 02.05.2018
- 10.04.2019
- 25.03.2020

C					
B					
A					
	Datum	Art der Änderung			Name
NICOLA ENGINEERING GmbH				Steinwarder 17.04.2019	
Nicola Engineering GmbH Waldweg 24 25469 Heiligenhafen Telefon: 03941 201904-10 Fax: 03941 201904-19 info@nicola-eng.de www.nicola-eng.de				Steinwarder 17.04.2019	
Baustell:				Steinwarder 17.04.2019	
Stadt Heiligenhafen Der Bürgermeister				Steinwarder 17.04.2019	
Auftraggeber:				Maststab:	
Ingenieurbüro Mohn GmbH				1 : 1000	
Projekt:					
Küstenschutzmaßnahme Steinwarder Testbuhnen und Strandaufspülungen					
Planart:					
Peilplan - Bestand 10.04.2019					
Position:	Projektor:	Projektor:	Projektor:	Aufnahmedatum:	Name:
Mercator	200 kHz	PDGNSS	SB - CrefPulse 100	10.04.2019	Köhning
Legende:	Höhenbezug:	Höhenbezeichnung:	GGL Referenzgröße:	Bearbeitet:	Name:
ETRS89 (LS489)	NHN2016 (HS170)	PDGNSS	Linienaufnahme	17.04.2019	Keppeler
Auftrag:	Zeichnungsnummer:	Maßstab:	Maßstab:	Geprüft:	Name:
6.19	0619_20190410_Steinwarder_P-002	mittlere Höhen		17.04.2019	Trepkau

TESTBUHNEN UND SANDAUFSPÜLUNGEN STEINWARDER

MONITORING 2020

Stadt Heiligenhafen
Der Bürgermeister
Markt 4 - 5
23774 Heiligenhafen
E-Mail: info@heiligenhafen.de

Telefon: 04362 / 906 - 6
Telefax: 04362 / 6748

PLANINHALT	BLATT/PLAN NR.
Bestandsplan Station 58+726 bis Station 59+626	1.1
PLANUNG	AUFTRAGNEHMER
M INGENIEURBÜRO MOHN GmbH Beratende Ingenieure Industriestraße 36 25813 Husum Husum, den 03.04.2020	1 : 1000
VERFASSER	GEPRÜFT
Hansen	Schade
BAUFREIGABE DURCH	