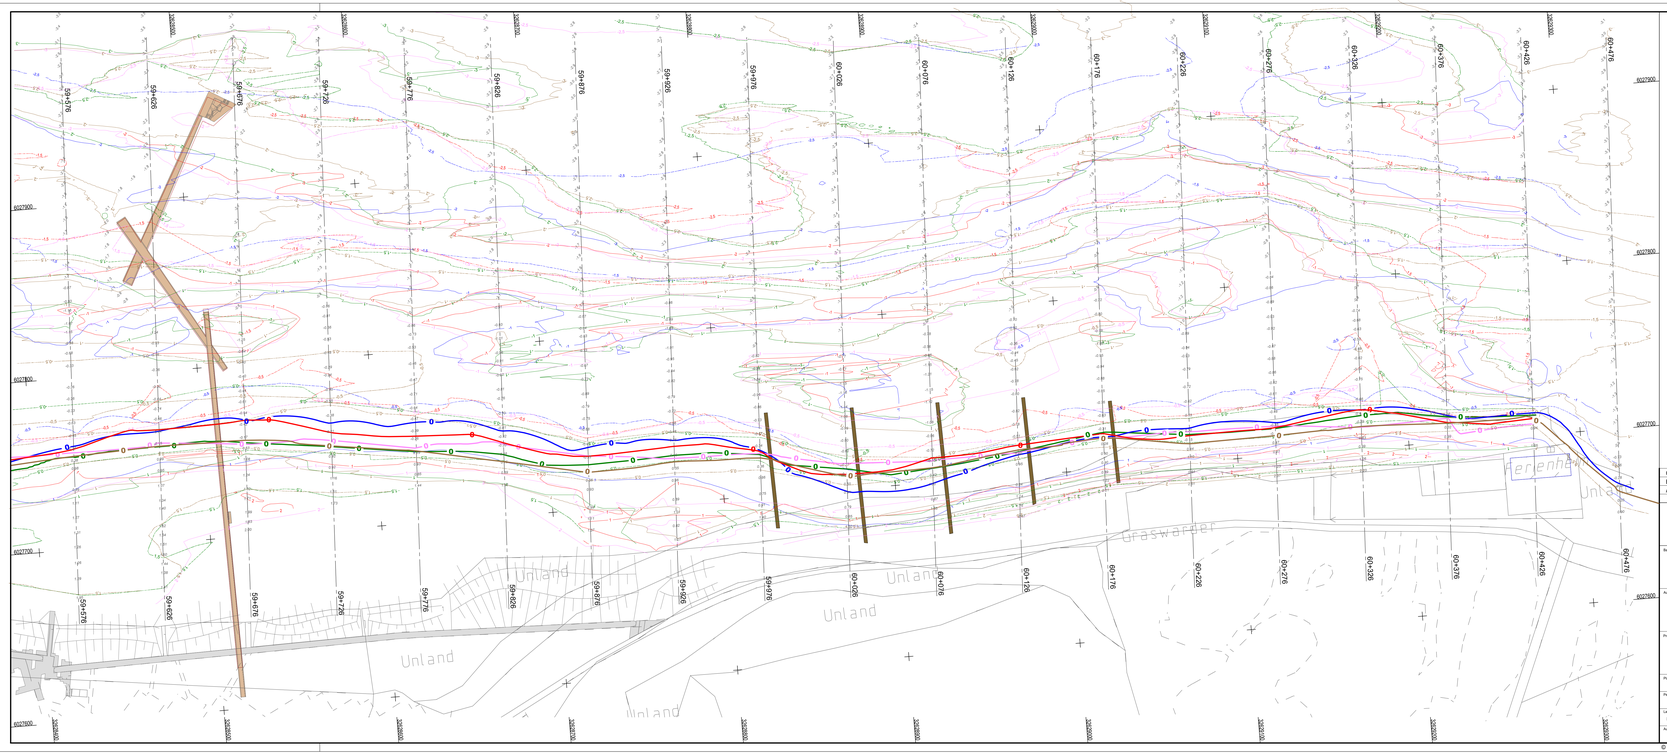


*Küstenlinie = 0 m NHN*

- *12.03.2015*
- *20.04.2017*
- *02.05.2018*
- *10.04.2019*
- *25.03.2020*

| | Datum | Art der Änderung | Name |
|---|---|---|---|
| C | | | |
| B | | | |
| A | | | |


NICOLA ENGINEERING GmbH

Nicola Engineering GmbH
Am Kirchhof 1
25469 Halstenbek
Tel. 04101-80042-10 Fax. 04101-80042-19
info@nicola-eng.de www.nicola-eng.de


Übersicht

Bauherr:
Stadt Heiligenhafen
Der Bürgermeister

Auftraggeber:
Ingenieurbüro Mohn GmbH

Maßstab:
1 : 1000

Projekt:
Küstenschutzmaßnahme Steinwarder
Testbuhnen und Strandaufspülungen

Planart:
Peilplan - Bestand 10.04.2019

| Peilschiff | Peilfrequenz | Positionierung | Schiff | Aufnahmedatum | Name |
|---|---|---|---|---|---|
| Mercator | 200 kHz | PDGNSS | SB - CeePulse 100 | 10.04.2019 | Kohring |
| Lagebezug | Höhenbezug | Höhenbestimmung | DGM Peilergrö/Be | Bearbeitet | Name |
| ETRS89 (LS489) | NHN2016 (HS170) | PDGNSS | Linienaufnahme | 17.04.2019 | Keppler |
| Auftrag Nr. | Dateiname | Messdatenbearbeitung | Geprüft | Name |
| 6.19 | 0619_20190410_Steinwarder_P-002 | mittlere Höhen | 17.04.2019 | Trepkau |

BAUVORHABEN

# TESTBUHNEN UND SANDAUFSPÜLUNGEN STEINWARDER

## MONITORING 2020

AUFTRAGGEBER

**Stadt Heiligenhafen**
Der Bürgermeister
Markt 4 - 5
23774 Heiligenhafen
Telefon: 04362 / 906 - 6
Telefax: 04362 / 6748
E-Mail: info@heiligenhafen.de

PLANINHALT

Bestandsplan
Station 59+576 bis Station 60+476

BLATTPLAN NR.: 1.2

MAßSTAB: 1 : 1000

PLANUNG


INGENIEURBÜRO MOHN GmbH
Beratende Ingenieure
Industriestraße 36
25813 Husum
Telefon: 04841 / 8361-0
Telefax: 04841 / 8361-22


Husum, den 03.04.2020

AUFTRAGNEHMER

| VERFASSER | GEPRÜFT |
|---|---|
| Hansen | Schade |

BAUFREIGABE DURCH

© NICOLA ENGINEERING GMBH 2018

H/B = 436 / 1350 (0,59m²)

A0plan 2020